
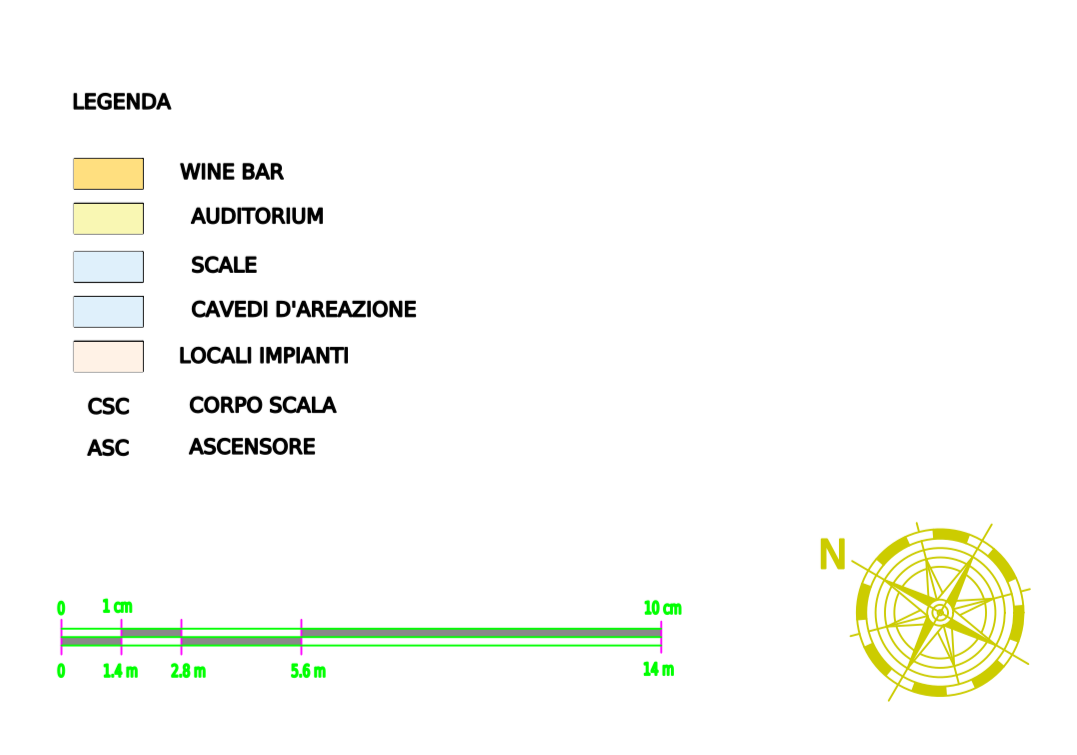


PIANTA A QUOTA +13.45 m

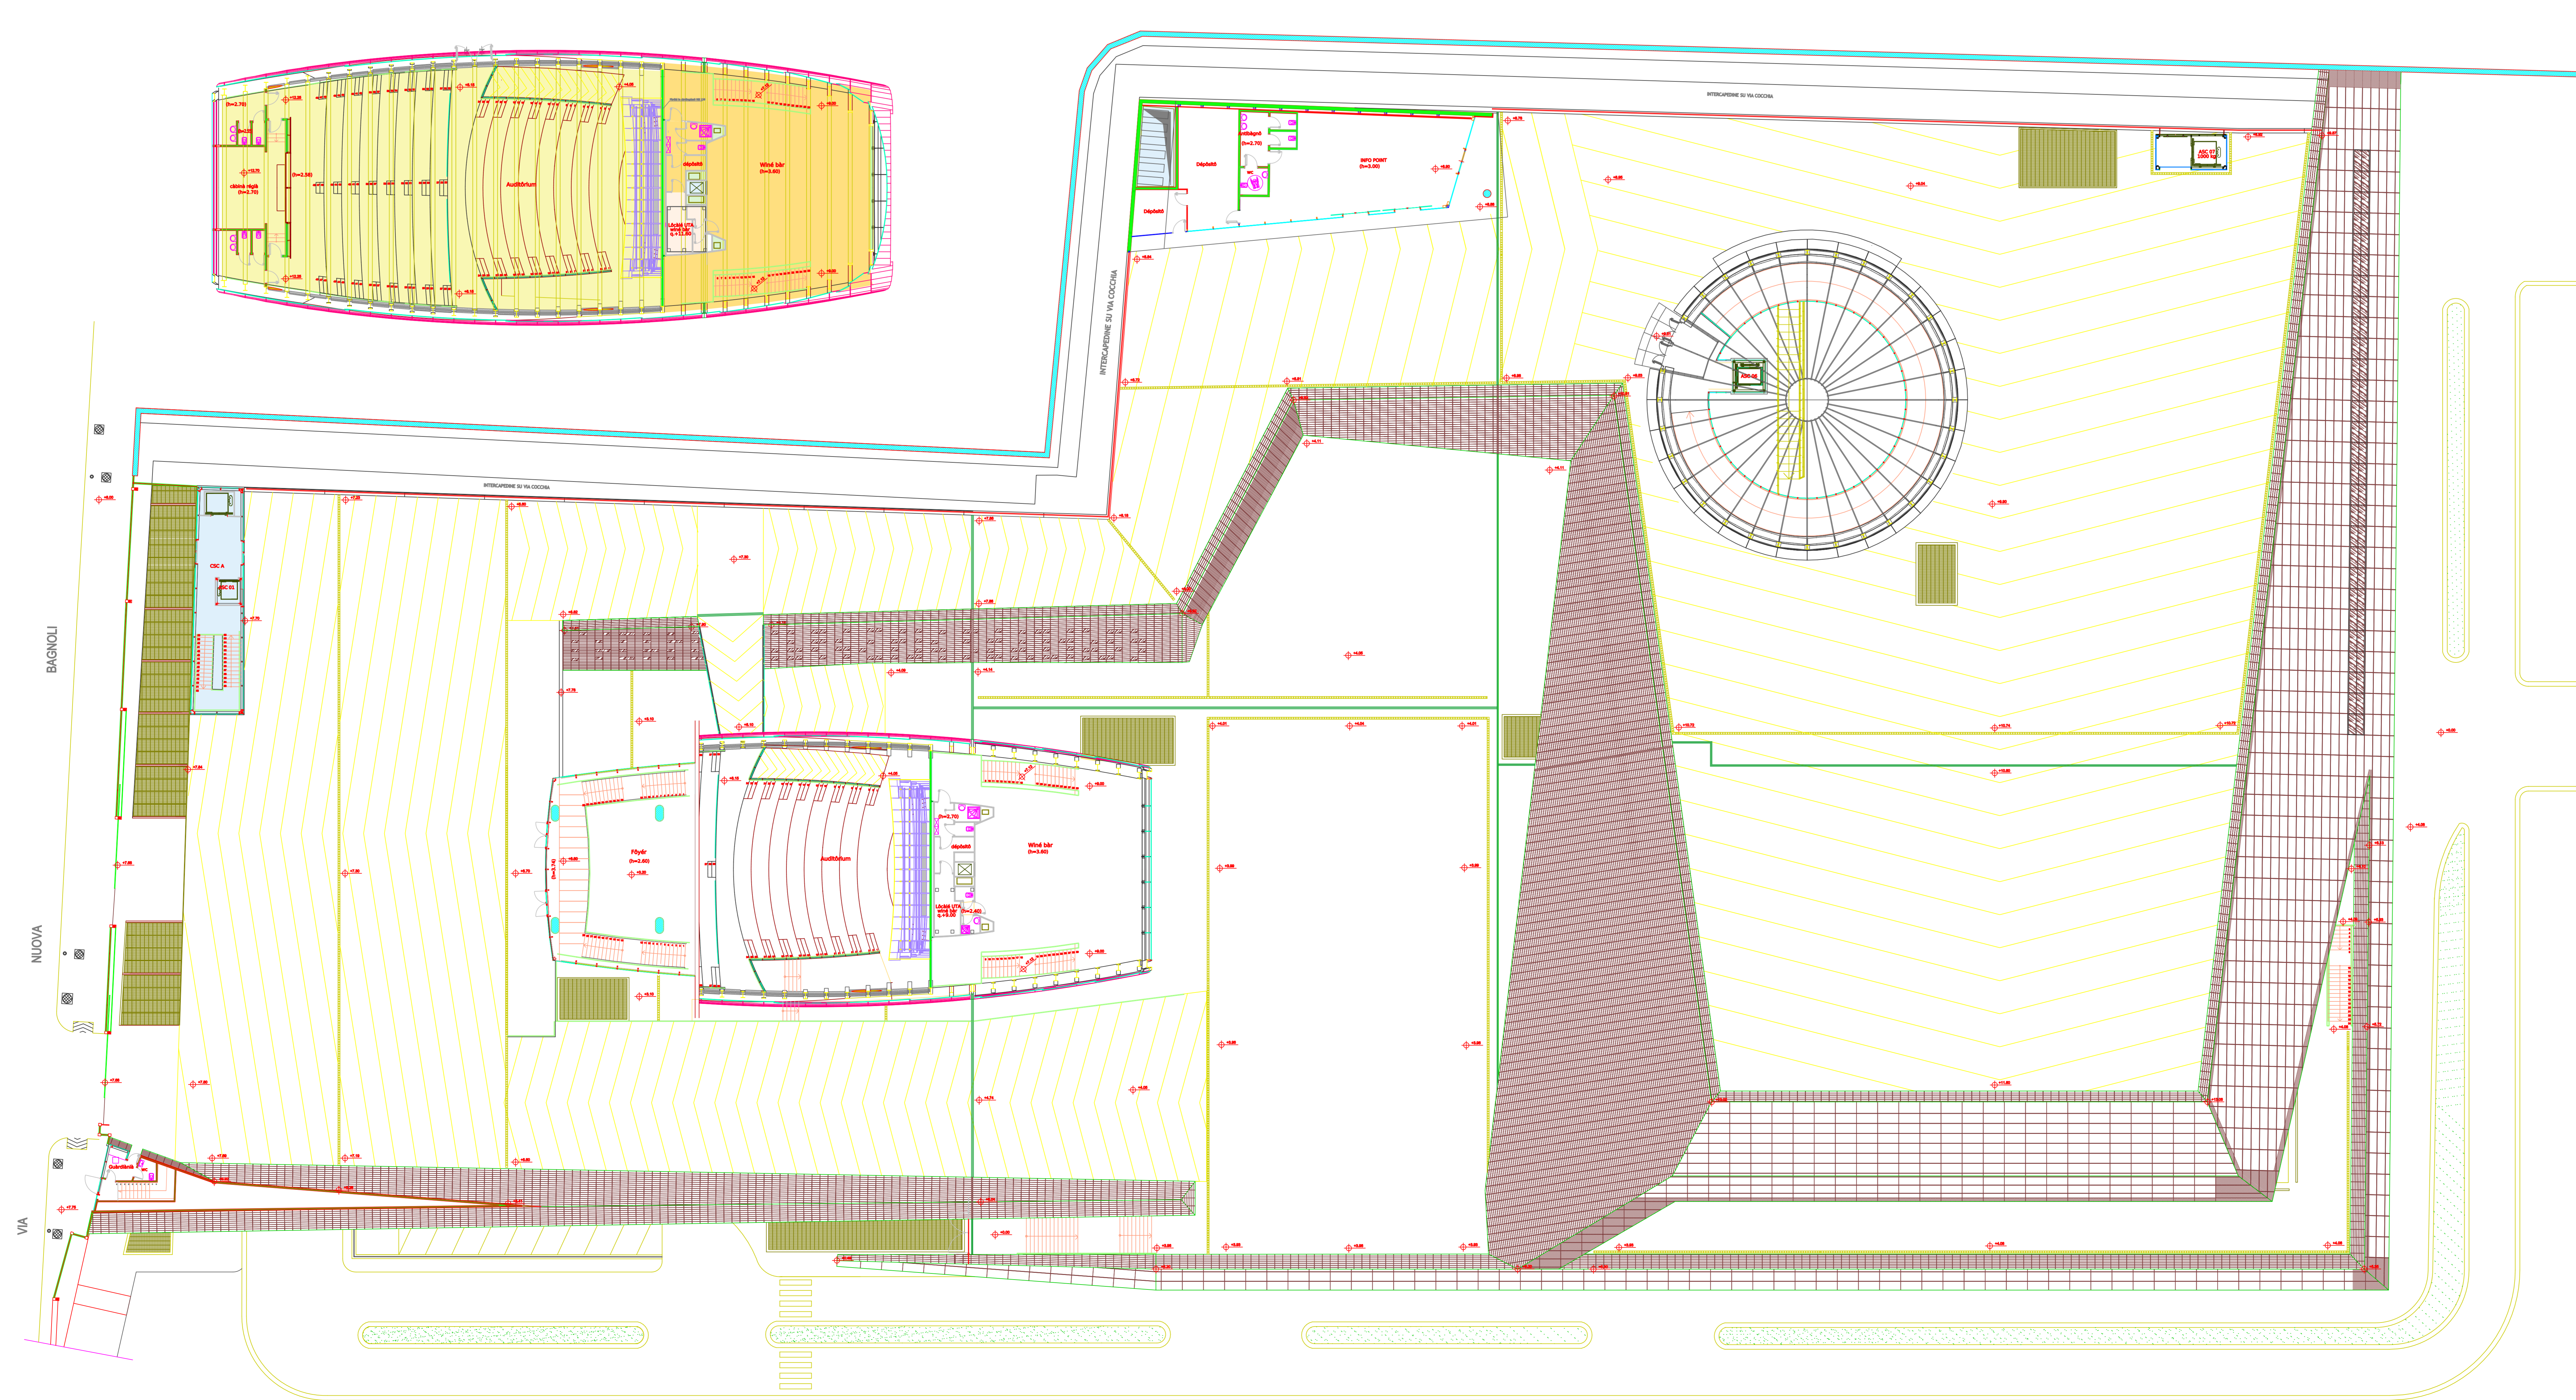

Società Bagnofutura S.p.A.
di trasformazione urbana

"LA PORTA DEL PARCO" Criterio integrato per i servizi al turismo


SCALE: 1:100