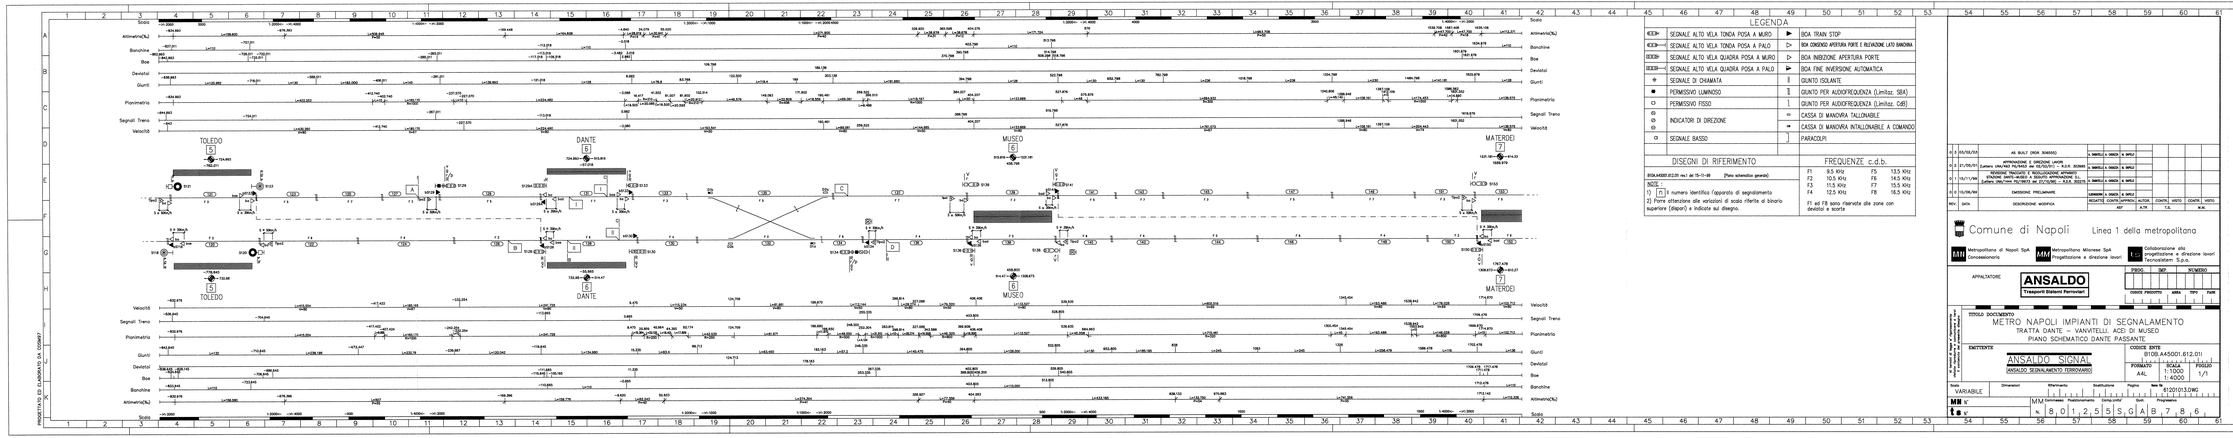

LEGENDA

	SEGNALE ALTO VELA TONDA POSA A MURO		BOA TRAIN STOP
	SEGNALE ALTO VELA TONDA POSA A PALO		BOA CONDENSI APERTURA PORTE E RILEVAZIONE LATO BANCHINA
	SEGNALE ALTO VELA QUADRA POSA A MURO		BOA INIBIZIONE APERTURA PORTE
	SEGNALE ALTO VELA QUADRA POSA A PALO		BOA FINE INVERSIONE AUTOMATICA
	SEGNALE DI CHIAMATA		GIUNTO ISOLANTE
	PERMISSIVO LUMINOSO		GIUNTO PER AUDIOFREQUENZA (Limitaz. SBA)
	PERMISSIVO FISSO		GIUNTO PER AUDIOFREQUENZA (Limitaz. CdB)
	INDICATORI DI DIREZIONE		CASSA DI MANOVRA TALLONABILE
			CASSA DI MANOVRA INTALLONABILE A COMANDO
	SEGNALE BASSO		PARACOLPI

DISEGNI DI RIFERIMENTO

B10LA45001.E2.01 rev.1 del 15-11-99 [Pianc schematico generale]

NOTE:

1) n numero identifica l'apparato di segnalamento
2) Porre attenzione alle variazioni di scala riferite al binario superiore (dispari) e indicate sul disegno.

FREQUENZE c.d.b.

F1	9,5 KHz	F5	13,5 KHz
F2	10,5 KHz	F6	14,5 KHz
F3	11,5 KHz	F7	15,5 KHz
F4	12,5 KHz	F8	16,5 KHz

F1 ed F8 sono riservate alle zone con deviatoi e scorte

REV.	DATA	DESCRIZIONE MODIFICA	REDATTO	CONTR.APPROV.	AUTOR.	CONTR.	VISTO	CONTR.	VISTO
			ASF		A.TR.	T.G.		M.M.	

Comune di Napoli — Linea 1 della metropolitana

Metropolitana di Napoli SpA — Concessionaria

Metropolitana Milanese SpA — Progettazione e direzione lavori


APPALTATORE: ANSALDO — Trasporti Sistemi Ferroviari

PROG.	SIST.	NUMERO

CODICE PROGETTO	AREA	TIPO	FASE

TITOLO DOCUMENTO

METRO NAPOLI IMPIANTI DI SEGNALAMENTO

TRATTA DANTE – VANVITELLI: ACEI DI MUSEO

PIANO SCHEMATICO DANTE PASSANTE

ENTITENTE: ANSALDO SIGNAL — ANSALDO SEGNALAMENTO FERROVIARIO

CODICE ENTE: B10B.A45001.612.011

FORMATO	SCALA	FOGLIO
A4L	1:1000 / 1:4000	1/1

Stato: VARIABILE

Dimensioni	Riferimento	Sostituisce	Pagina	Nel N.
				B10D10.D.L.DWG

MN V

MM Commessa | Predisposizione | Linea/unità | Sott. | Progressivo

N 8 0 1 2 5 5 S G A B 7 8 6


















